



Giunta Regionale della Campania
Area Generale di
Coordinamento Lavori Pubblici, Opere Pubbliche
Attuazione, Espropriazione
Settore Ricerca e Valorizzazione di Cave, Torbiere,
Acque minerali e Termali

REGIONE CAMPANIA
Prot. 2011. 0408565 24/05/2011
Mittente: Ricerca e Valorizzazione di Cave, Torbiere, Acque Minerali
Rassegretario: Acque Miner. e Termali - Acque Calde Sotterranee - Affar.
Classifica: 15.1.15. Fascicolo: 8 del 2011



Verbale di delimitazione dei vertici della concessione per acqua minerale denominata "Lete", sita nel territorio del Comune di Pratella (CE), da rinnovare su richiesta dalla signora CANDIDA ARCELLA, nata a Casoria (NA) il 18/08/1929, in qualità di legale rappresentante della Società Generale delle Acque Minerali a r.l. (nel seguito indicata: SGAM a r.l.) - partita IVA 05385931000 e cod. fisc. 01315810612 - sede legale in via Salandra n. 1/A - Roma (RM).

Il sottoscritto Dirigente del Settore Ricerca e valorizzazione di Cave e Torbiere, Acque minerali e termali (nel seguito indicato: Settore), Ing. Sergio Caiazzo, con la collaborazione del Geom. Giovanni Acocella, funzionario del Settore, si è recato, il giorno 23/05/2011, nell'area interessata dalla concessione per procedere a quanto descritto nel presente verbale.

Hanno presenziato il dottor Sandro Del Giudice in qualità di responsabile qualità, ambiente, gestione risorse idriche della SGAM a r.l., assistito dal dott. Fabrizio Vagni nato a Roma il 14/07/1966, C.F.:VGNFRZ66L14H501Z, e in qualità di testimoni, non interessati nel presente atto, i Sigg.:

La Banca Antonio, nato a Piedimonte Matese (CE) il 21/07/1986, C.F.: LBNNTN86L21G596J - residente a Prata Sannita (CE), patente n. 1S5055362J;
Micco Vincenzo nato a Dragoni (CE) il 23/05/1973 CF MCCVCN73E23D361O, patente n. CE5191232C, residente a Dragoni (CE).

Premesse

Visto il R.D. 1443 del 29/07/1927 e ss. mm. e ii;

Vista la l.r. n. 8/08 e ss. mm. e ii.;

Visto il regolamento n. 10/10 di attuazione della l.r. 8/08;

Visto il Programma generale di prosieguo della coltivazione e lo studio idrogeologico del bacino;

Vista l'istanza e i relativi allegati, presentata il del 24/10/2008 e integrata il 21/10/09, il 30/09/2010 e il 30/11/2010, con la quale la **signora CANDIDA ARCELLA**, in qualità di legale rappresentante della **Società Generale delle Acque Minerali a r.l.**, ha chiesto il rinnovo anticipato della concessione denominata "Lete", la riduzione dell'area della stessa e, in accordo con quanto disposto dall'art. 4 della L.R. n. 8 del 29/07/2008, l'estensione dell'oggetto della concessione mineraria per l'utilizzazione dell'anidride carbonica quale gas associato alle acque minerali.

Considerato che:

- Il Settore, nel rispetto del regolamento n. 10/2010 di attuazione della legge regionale 8/08 - Disciplina della ricerca ed utilizzazione delle acque minerali termali, e ai sensi dell'art. 7 della l. 241/90 e ss. mm. e ii., ha dato notizia dell'avvio del procedimento mediante richiesta di pubblicazione sul B.U.R.C. in data 17/12/2010;
- nel rispetto della legge la società ha provveduto a far pubblicare sui quotidiani "il Tempo e Corriere di Caserta, in data 14/01/2011, l'avvio del procedimento;

- dalla nota del Comune di Pratella n. 1211 del 22/03/2011, acquisita dal Settore al prot. n. 369160 del 10/05/2011, risulta che la istanza di rinnovo è stata pubblicata nell' albo pretorio di detto Comune dal 17/12/2010 al 17/01/2011 senza opposizioni né osservazioni.
- Letti i verbali delle conferenze dei servizi, in particolare quello della conferenza conclusiva del 24/03/2011;

Sulla scorta della planimetria della zona in scala 1:2.000 e della monografia dei vertici, "posizionamento targhe", in scala 1/500, grafici a firma del Dott. Fabrizio Vagni, entrambe allegate al presente verbale, si è proceduto al rilievo dell'area della concessione nonché dei relativi vertici che sono stati individuati come segue:

DELIMITAZIONE

La concessione per acqua minerale, denominata "Lete", è ubicata nell'ambito del territorio del Comune di Pratella (CE). Essa è riportata nell'allegata planimetria catastale ed è delimitata dai vertici denominati A - B - C - D - E - F - G - H - I - L - M - N - O - P - Q - R - S - T - U - V - W - Z e ricade nei fogli n° 7 e n° 8 del Comune di Pratella (CE), per una estensione totale di circa ha 33.

Vertice A: Ricade sulla strada comunale di S. Spirito (Foglio 7 del Comune di Pratella) in corrispondenza dello spigolo del muretto del piazzale del cimitero. Il vertice è materializzato da cippo di colore rosso posto sulla strada comunale in corrispondenza dello spigolo del muretto del piazzale del cimitero ed è individuato dalle seguenti coordinate UTM-33 WGS 84 :

- N=4584389
- E=431349

Vertice B: Ricade sulla strada vicinale Cupa al confine tra le particelle 227-228 del F. 8 del Comune di Pratella, in corrispondenza dell'attraversamento di una scolina. Il vertice è materializzato da cippo di colore rosso posto sulla particella 227 del F. 8, posizionato esternamente al bordo del marciapiede. Il vertice è individuato dalle seguenti coordinate UTM-33 WGS 84:

- N=4584263
- E=431427

Linea di collegamento tra il vertice A ed il vertice B: il vertice A si collega al vertice B mediante una linea retta.

Vertice C: Ricade sul vertice comune alle particelle 376-382-385 del F. 8 del Comune di Pratella corrispondente. Il vertice è materializzato dall'angolo di NE del piazzale della scuola ed è segnalato da cippo di colore rosso posto sulla particella 385 del F. 8, posto a 2,5 m di distanza dal vertice. Il vertice è individuato dalle seguenti coordinate UTM-33 WGS 84 :

- N=4584231
- E=431443

Linea di collegamento tra il vertice B ed il vertice C: il vertice B si collega al vertice C con una linea retta coincidente con il limite fisico costituito dalla scolina.

Vertice D: Ricade sulla sponda sinistra del Lete 23 m a valle del ponte pedonale. Il vertice è materializzato da cippo di colore rosso posto sopra la seconda gabbionata dell'argine. Il vertice è individuato dalle seguenti coordinate UTM-33 WGS 84 :

- N=4584081
- E=431470

M E

AB

R

Linea di collegamento tra il vertice C ed il vertice D: il vertice C si collega al vertice D mediante una linea retta.

Vertice E: Il vertice coincide con la confluenza del Fosso Vieno (o lelo) con Fiume Lete. Il vertice è materializzato sulla particella 5069 del F. 8 del Comune di Pratella, da cippo di colore rosso posto sulla gabbionata dell'argine del F. Lete a monte della confluenza. Il vertice è individuato dalle seguenti coordinate UTM-33 WGS 84 :

- N=4584101
- E=431704

Linea di collegamento tra il vertice D ed il vertice E: il vertice D si collega al vertice E seguendo il limite fisico costituito dalla sponda sinistra del Fiume Lete.

Vertice F: Ricade sul confine tra le particelle 265 e 255 del F. 8 del Comune di Pratella è posizionato sulla sponda sinistra del Fosso Vieno a 6 m dallo spigolo NO del vecchio torrino di derivazione. Il vertice è materializzato da cippo di colore rosso posto sulla particella 265 del F. 8 del Comune di Pratella, sulla sponda sinistra del Fosso Vieno a 2 m dallo spigolo NO del vecchio torrino di derivazione. Il vertice è individuato dalle seguenti coordinate UTM-33 WGS 84 :

- N=4584159
- E=431892

Linea di collegamento tra il vertice E ed il vertice F: il vertice E si collega al vertice F seguendo il limite fisico costituito dal corso del Fosso Vieno (o lelo).

Vertice G: Ricade sul limite tra la particella 255 e X1 del F. 8 del Comune di Pratella. Il vertice è materializzato da cippo di colore rosso posto sulla particella X1 del F. 8 del Comune di Pratella, il cippo è posizionato al bordo del sentiero che circonda il laghetto Vieno. Il vertice è individuato dalle seguenti coordinate UTM-33 WGS 84 :

- N=4584148
- E=431932

Linea di collegamento tra il vertice F ed il vertice G: il vertice F si collega al vertice G mediante linea retta.

Vertice H: Ricade sul limite tra la particella 255, 254 e X1 del F. 8 del Comune di Pratella. Il vertice è materializzato da cippo di colore rosso posto sulla particella 254 del F. 8 del Comune di Pratella, il cippo è posizionato al lato del sentiero, in corrispondenza del cancello d'entrata alla captazione comunale della sorgente lelo. Il vertice è individuato dalle seguenti coordinate UTM-33 WGS 84 :

- N=4584188
- E=431956

Linea di collegamento tra il vertice G ed il vertice H: il vertice G si collega al vertice H mediante linea retta.

Vertice I: Ricade sul limite tra le particelle 254 – 270 del F. 8 del Comune di Pratella, il vertice ricade all'interno del bosco. Il vertice è materializzato da cippo di colore rosso posto sulla particella 270 del F. 8. Il vertice è individuato dalle seguenti coordinate UTM-33 WGS 84 :

- N=4584227
- E=431969

Linea di collegamento tra il vertice H ed il vertice I: il vertice H si collega al vertice I mediante linea retta.

Vertice K: Ricade sul limite tra la particella 58 e 59 del F. 7 del Comune di Pratella. Il vertice è materializzato da cippo di colore rosso posto sulla particella 59 del F. 7, in

corrispondenza del limite del bosco. Il vertice è individuato dalle seguenti coordinate UTM-33 WGS 84 :

- N=4584292
- E=432007

Linea di collegamento tra il vertice I ed il vertice K: il vertice K si collega al vertice I mediante linea retta.

Vertice L: Ricade sulla particella 59 del F. 7 del Comune di Pratella, sulla sponda sinistra del Fiume Lete in corrispondenza di un'ansa. Il vertice è materializzato da cippo di colore rosso posto sulla particella 59 del F. 7 ed è individuato dalle seguenti coordinate UTM-33 WGS 84 :

- N=4584321
- E=432127

Linea di collegamento tra il vertice K ed il vertice L: il vertice K si collega al vertice L mediante linea retta.

Vertice M: Ricade sulla particella 5148 del F. 7 del Comune di Pratella in corrispondenza della sponda destra del Fiume Lete. Il vertice è materializzato da cippo di colore rosso posto sulla particella 5148 del F. 7 posizionato alla base del rilevato dell'argine. Il vertice è individuato dalle seguenti coordinate UTM-33 WGS 84 :

- N=4584338
- E=432186

Linea di collegamento tra il vertice L ed il vertice M: il vertice L si collega al vertice M mediante una linea retta.

Vertice N: Ricade sulla particella 5148 del F. 7 del Comune di Pratella, il vertice è posizionato sulla sommità del rilevato al confine est dello stabilimento S.G.A.M.. Il vertice è materializzato da cippo di colore rosso posto sulla particella 5148 del F. 7 posizionato sulla sommità del rilevato esternamente alla rete di recinzione, il vertice è individuato dalle seguenti coordinate UTM-33 WGS 84 :

- N=4584390
- E=432215

Linea di collegamento tra il vertice M ed il vertice N: il vertice M si collega al vertice N mediante linea retta.

Vertice O: Ricade sulla particella 52 del F. 7 del Comune di Pratella, il vertice è posizionato alla base del rilevato al confine est dello stabilimento S.G.A.M.. Il vertice è materializzato da cippo di colore rosso posto sulla particella 52 del F. 7 posizionato sulla sommità del rilevato esternamente alla rete di recinzione, a circa 5,5 m dalla piattaforma del metanodotto. Il vertice è individuato dalle seguenti coordinate UTM-33 WGS 84 :

- N=4584574
- E=432251

Linea di collegamento tra il vertice N ed il vertice O: il vertice N si collega al vertice O mediante linea retta, approssimante il tracciato del rilevato al confine est dello stabilimento S.G.A.M..

Vertice P: Ricade sulla particella 52 del F. 7 del Comune di Pratella, il vertice è posizionato alla base del rilevato al confine est dello stabilimento S.G.A.M.. Il vertice è materializzato da cippo di colore rosso posto sulla particella 52 del F. 7, posizionato sulla sommità del rilevato esternamente alla rete di recinzione, è individuato dalle seguenti coordinate UTM-33 WGS 84 :

- N=4584621
- E=433246

Linea di collegamento tra il vertice O ed il vertice P: il vertice O si collega al vertice P mediante linea retta, approssimante la base del rilevato al confine est dello stabilimento S.G.A.M..

Vertice Q: Ricade sul confine (coincidente con un sentiero carrabile) tra la particella 52 del F. 7 del Comune di Pratella e la particella 81 del F. 17 del Comune di Prata Sannita, a 47 m di distanza dalla strada statale 158. Il vertice è materializzato da cippo di colore rosso posto a lato del sentiero a 47 m di distanza dalla strada statale 158, ed è individuato dalle seguenti coordinate UTM-33 WGS 84 :

- N=4584660
- E=432265

Linea di collegamento tra il vertice P ed il vertice Q: il vertice P si collega al vertice Q mediante linea retta approssimante il tracciato del rilevato al confine est dello stabilimento S.G.A.M..

Vertice R: Ricade all'incrocio tra strada statale 158 e il confine tra la particella 5148 del F. 7 del Comune di Pratella e la particella 81 del F. 17 del Comune di Prata Sannita. Il vertice è materializzato dall'incrocio tra la S.S. 158 e un sentiero carrabile, ed è segnalato da cippo di colore rosso posto a lato del sentiero a 5,5 m di distanza dal bordo strada della statale 158. Il vertice è individuato dalle seguenti coordinate UTM-33 WGS 84 :

- N=4584701
- E=432243

Linea di collegamento tra il vertice Q ed il vertice R: il vertice Q si collega al vertice R mediante linea retta, coincidente con il sentiero carrabile.

Vertice S: Ricade al bordo strada della statale 158 in corrispondenza della ideale prosecuzione della direttrice del confine (costituito da rete metallica) tra le particelle 5141 – 46 del F. 7 del Comune di Pratella. Il vertice è materializzato da cippo di colore rosso posto a lato della strada sotto un albero. Il vertice è individuato dalle seguenti coordinate UTM-33 WGS 84 :

- N=4584589
- E=433039

Linea di collegamento tra il vertice R ed il vertice S: il vertice R si collega al vertice S mediante linea retta coincidente con il bordo meridionale della strada della S.S. 158.

Vertice T: Ricade sul confine tra le particelle 5140 – 46 del F. 7 del Comune di Pratella. Il vertice è materializzato da cippo di colore rosso posto sulla particella 46 del F. 7, posizionato a lato della rete che demarca il confine in corrispondenza del margine del bosco. E' individuato dalle seguenti coordinate UTM-33 WGS 84 :

- N=4584689
- E=432003

Linea di collegamento tra il vertice S ed il vertice T: il vertice T si collega al vertice S mediante linea retta coincidente con la recinzione al confine tra le particelle 5140-5141 e 46.

Vertice U: Ricade sul vertice in comune alle particelle 44 - 46 e 5003. Il vertice è materializzato dalla biforcazione del sentiero carrabile ed è segnalato da cippo di colore rosso posto a lato del sentiero a 5,7 m di distanza dal gabbiotto del contatore Enel. Il vertice è individuato dalle seguenti coordinate UTM-33 WGS 84 :

- N=4584651
- E=431928



Linea di collegamento tra il vertice T ed il vertice U: il vertice T si collega al vertice U mediante linea retta.

Vertice V: Ricade sul confine tra le particelle 5010 – 5004 del F. 7 del Comune di Pratella. Il vertice è materializzato da cippo di colore rosso posto sulla particelle 5010 del F. 7, posizionato a lato del sentiero a monte della rete di recinzione. Il vertice è individuato dalle seguenti coordinate UTM-33 WGS 84 :

- N=4584672
- E=431895

Linea di collegamento tra il vertice U ed il vertice V: il vertice V si collega al vertice U mediante linea retta.

Vertice W: Ricade sul vertice in comune alle particelle 5011-5114-139 del F. 7 del Comune di Pratella. Il vertice è materializzato da cippo di colore rosso posto sulla particelle 5011 del F. 7. Il vertice è individuato dalle seguenti coordinate UTM-33 WGS 84 :

- N=4584652
- E=431814

Linea di collegamento tra il vertice V ed il vertice W: il vertice V si collega al vertice W mediante linea retta.

Vertice Z: Ricade sul vertice in comune alle particelle 5003-139-227 del F. 7 del Comune di Pratella. Il vertice è materializzato da cippo di colore rosso posto sulla particelle 5003 del F. 7, è individuato dalle seguenti coordinate UTM-33 WGS 84 :

- N=4584613
- E=431827

Linea di collegamento tra il vertice W ed il vertice Z: il vertice Z si collega al vertice W mediante linea retta, coincidente con il limite fisico costituito da un piccolo fosso.

Linea di collegamento tra il vertice Z ed in vertice A: il vertice Z si collega al vertice A mediante linea retta.

Del che è verbale, che viene letto, approvato e sottoscritto dagli intervenuti in data 23/05/2011 insieme alla planimetria della concessione e alla monografia dei vertici, che dello stesso verbale fanno parte integrante.

Per la Società Generale delle Acque Minerali a r.l.:

dott. Sandro Del Giudice

dott. Fabrizio Vagni

I Testimoni:

Antonio La Banca

Vincenzo Micco

Per la Regione Campania

Il dirigente del Settore ing. Sergio Caiazza

Il funzionario Giovanni Acocella

Comune di Pratella (CE) Foglio 7

VERTICE "A"

MONOGRAFIA DEL VERTICE

COORDINATE UTM 33 – WGS 84

N = 4584389

E = 431349

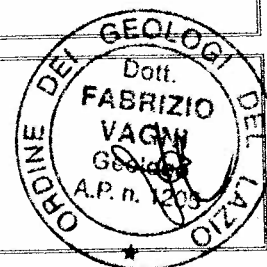


FOTO PANORAMICA


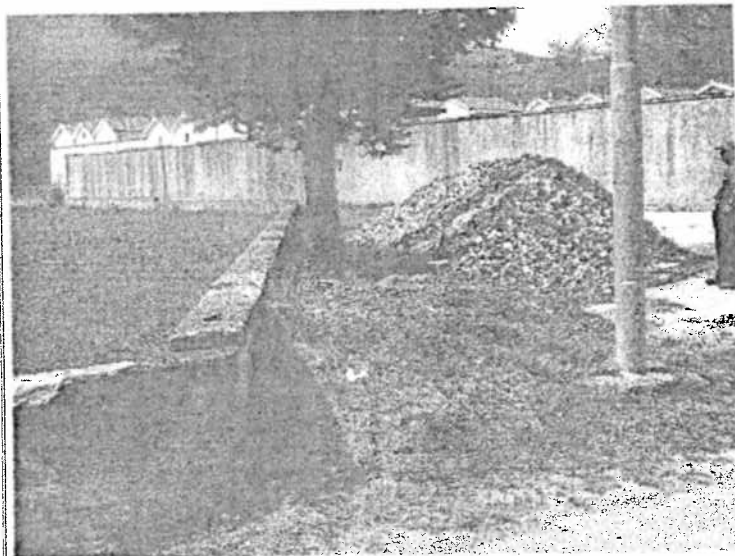


FOTO PARTICOLARE



STRALCIO CATASTALE DEL VERTICE

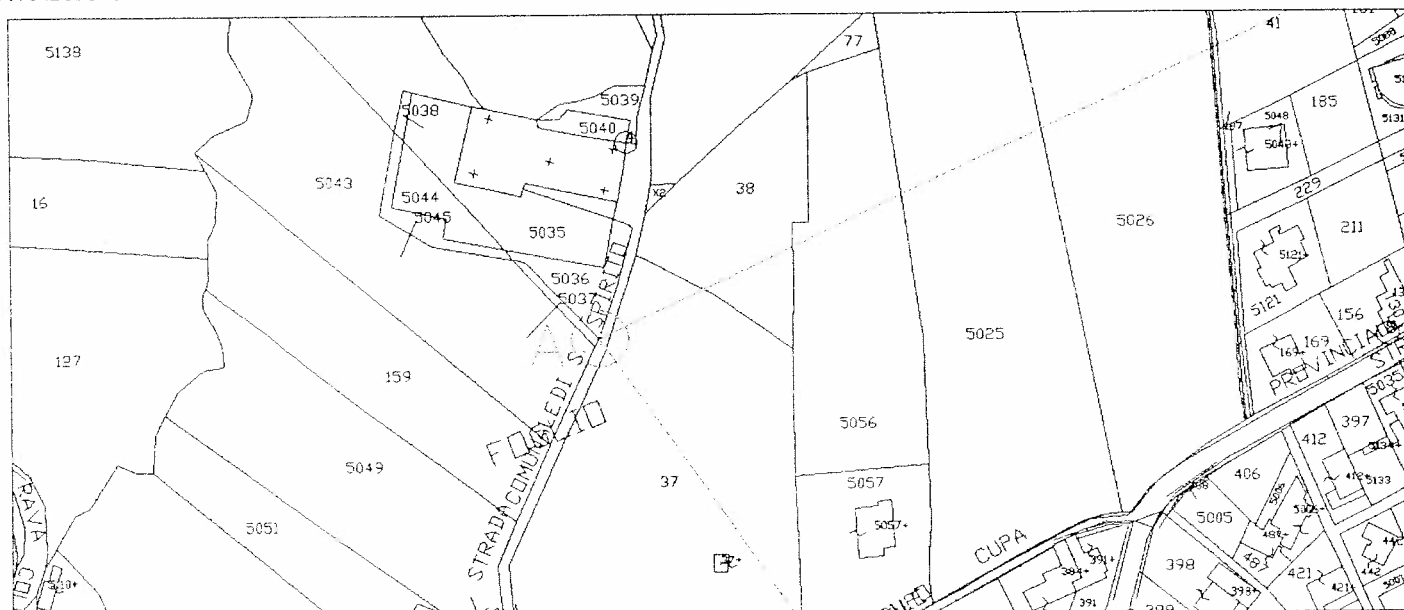

DESCRIZIONE LOCALIZZAZIONE: Ricade sulla strada comunale di S. Spirito (Foglio 7 del Comune di Pratella) in corrispondenza dello spigolo del muretto del piazzale del cimitero. Il vertice è materializzato da cippo di colore rosso posto sulla strada comunale in corrispondenza dello spigolo del muretto del piazzale del cimitero

[Handwritten signatures]

Comune di Pratella (CE) Foglio 8

VERTICE "B"

MONOGRAFIA DEL VERTICE

COORDINATE UTM 33 – WGS 84

N = 4584263

E = 431427

FOTO PANORAMICA


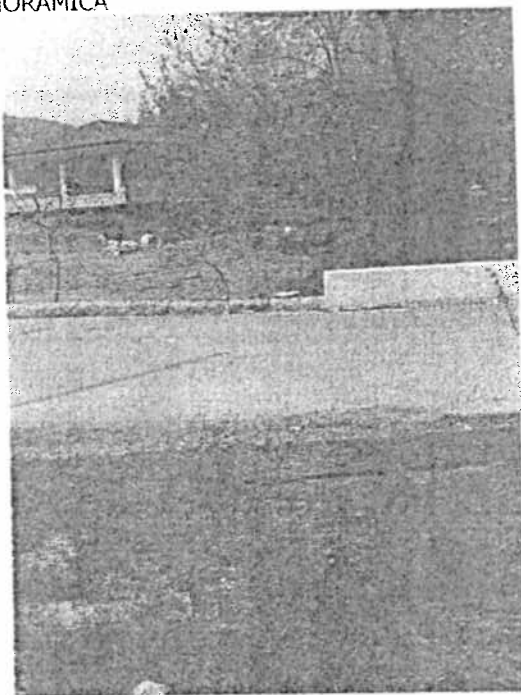


FOTO PARTICOLARE



STRALCIO CATASTALE DEL VERTICE

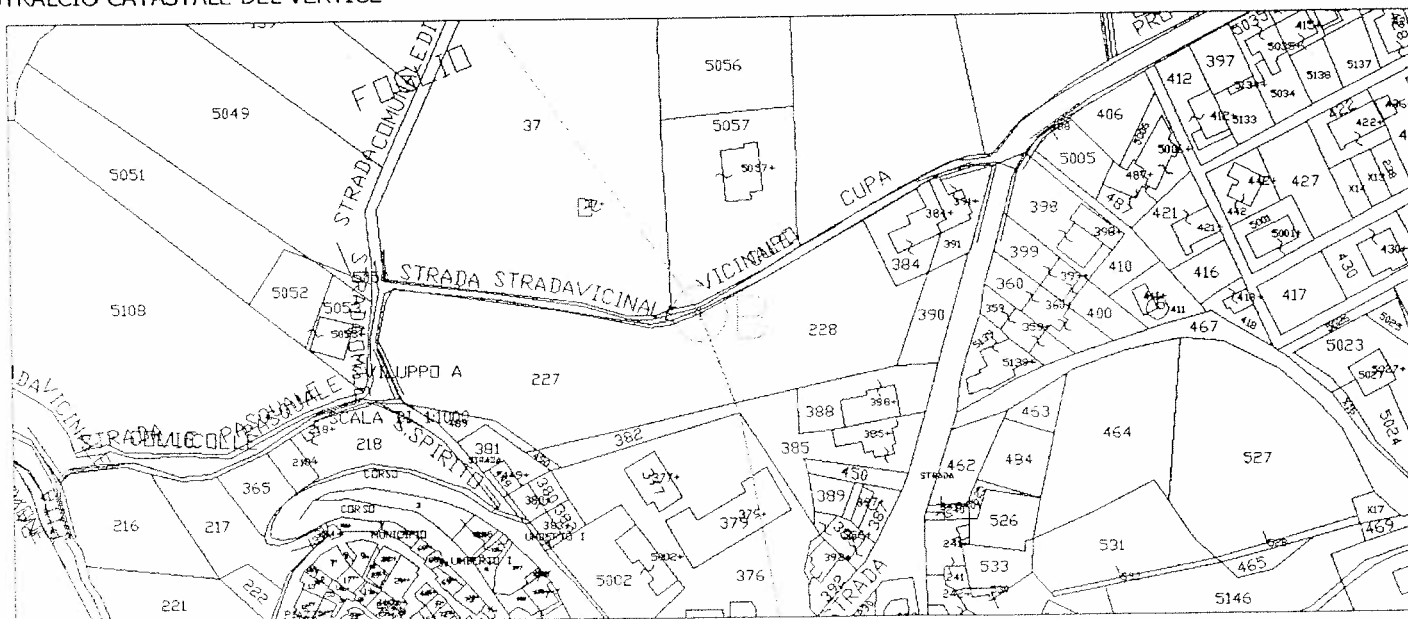

DESCRIZIONE LOCALIZZAZIONE: Ricade sulla strada vicinale Cupa al confine tra le particelle 227-228 del F. 8 del Comune di Pratella, in corrispondenza dell'attraversamento di una scolina. Il vertice è materializzato da cippo di colore rosso posto sulla particella 227 del F. 8, posizionato esternamente al bordo del marciapiede.

Handwritten signatures and initials.

VERTICE "C"

COORDINATE UTM 33 - WGS 84

N = 4584231

E = 431443

FOTO PANORAMICA


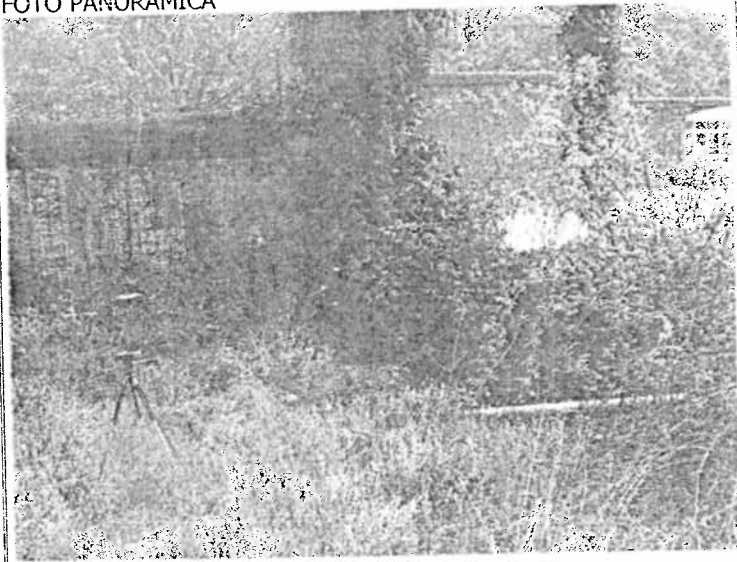


FOTO PARTICOLARE



STRALCIO CATASTALE DEL VERTICE

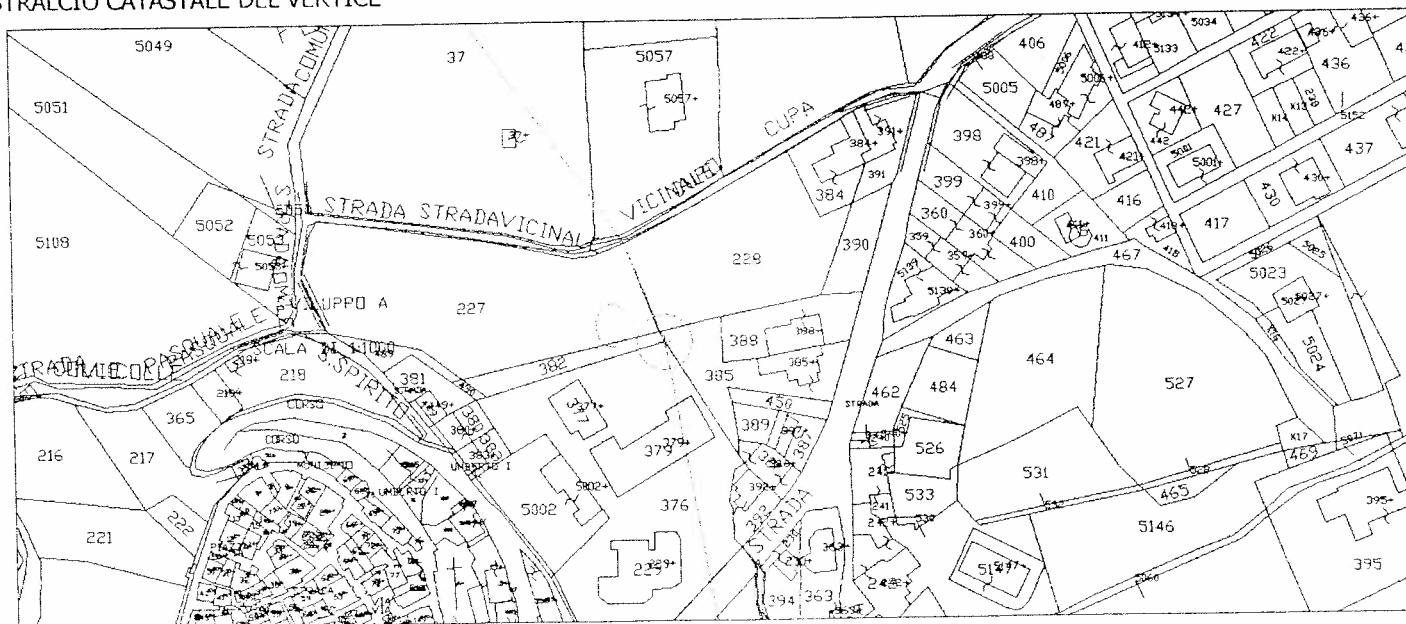

DESCRIZIONE LOCALIZZAZIONE: Ricade sul vertice comune alle particelle 376-382-385 del F. 8 del Comune di Pratella corrispondente. Il vertice è materializzato dall'angolo di NE del piazzale della scuola ed è segnalato da cippo di colore rosso posto sulla particella 385 del F. 8, posto a 2,5 m di distanza dal vertice.

vertice comune alle particelle 376-382-385 del F. 8 del Comune di Pratella
l'angolo di NE del piazzale della scuola ed è segnalato da cippo di colore rosso posto sull'
enza dal vertice.

Comune di Pratella (CE) Foglio 8

VERTICE "D"

MONOGRAFIA DEL VERTICE

COORDINATE UTM 33 – WGS 84

N = 4584081

E = 4314701

FOTO PANORAMICA


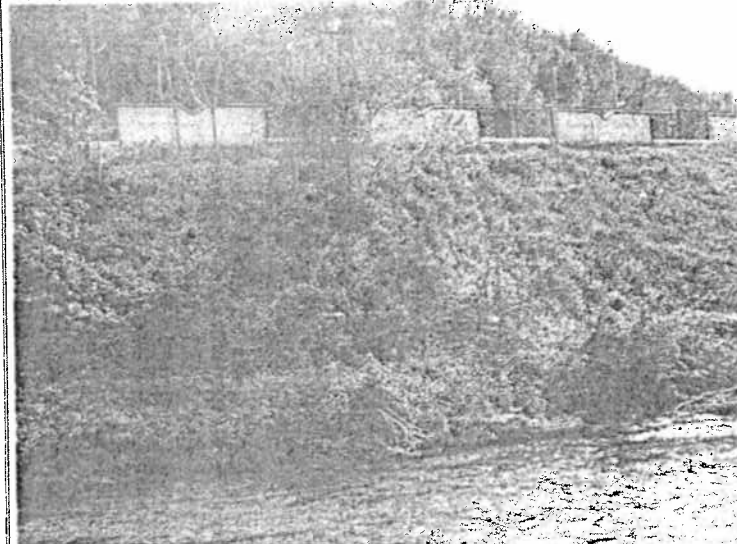


FOTO PARTICOLARE



STRALCIO CATASTALE DEL VERTICE

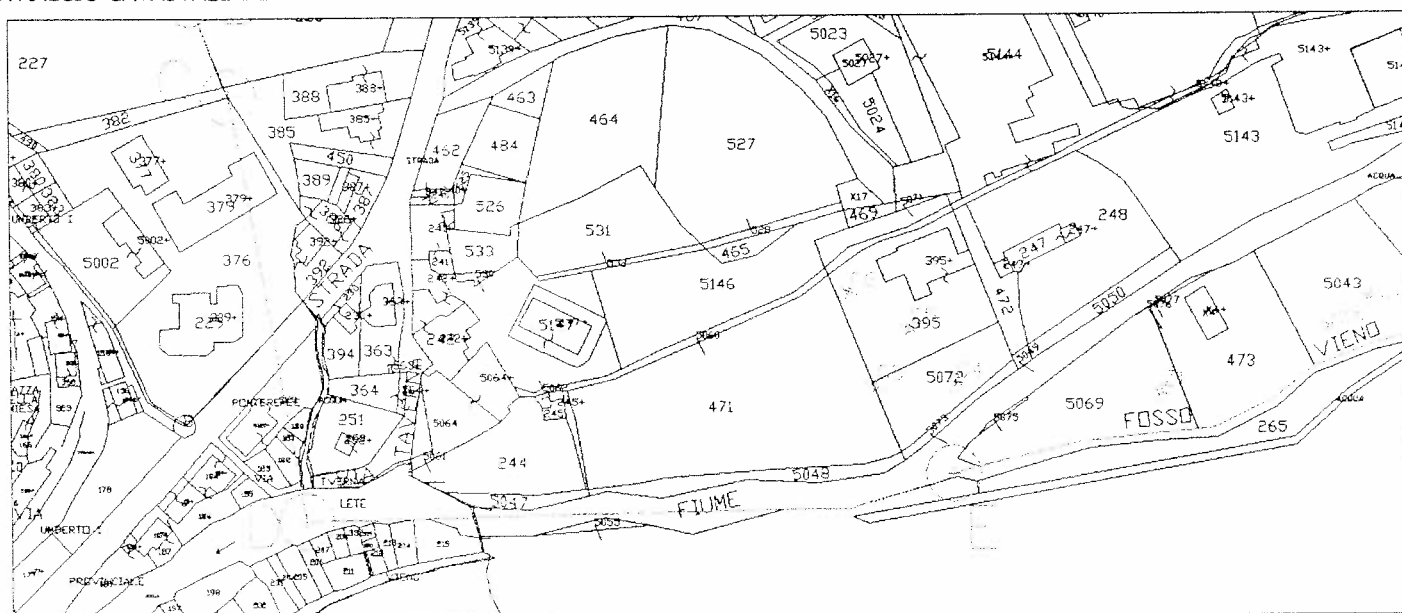

DESCRIZIONE LOCALIZZAZIONE: Ricade sulla sponda sinistra del Lete 23 m a valle del ponte pedonale. Il vertice è materializzato da cippo di colore rosso posto sopra la seconda gabbionata dell'argine.

Handwritten signatures and initials: Jn, MZ, H, AB, P.

Lete

VERTICE "E"

COORDINATE UTM 33 - WGS 84

N = 4584101

E = 431704

DESCRIZIONE LOCALIZZAZIONE: Il vertice coincide con la confluenza del Fosso Vieno (o Ielo) con Fiume Lete. Il vertice è materializzato sulla particella 5069 del F. 8 del Comune di Pratella, da cippo di colore rosso posto sulla gabbionata dell'argine del F. Lete a monte della confluenza.


Lete

VERTICE "F"

COORDINATE UTM 33 - WGS 84

N = 4584158

E = 431892


FOTO PANORAMICA



FOTO PARTICOLARE



STRALCIO CATASTALE DEL VERTICE

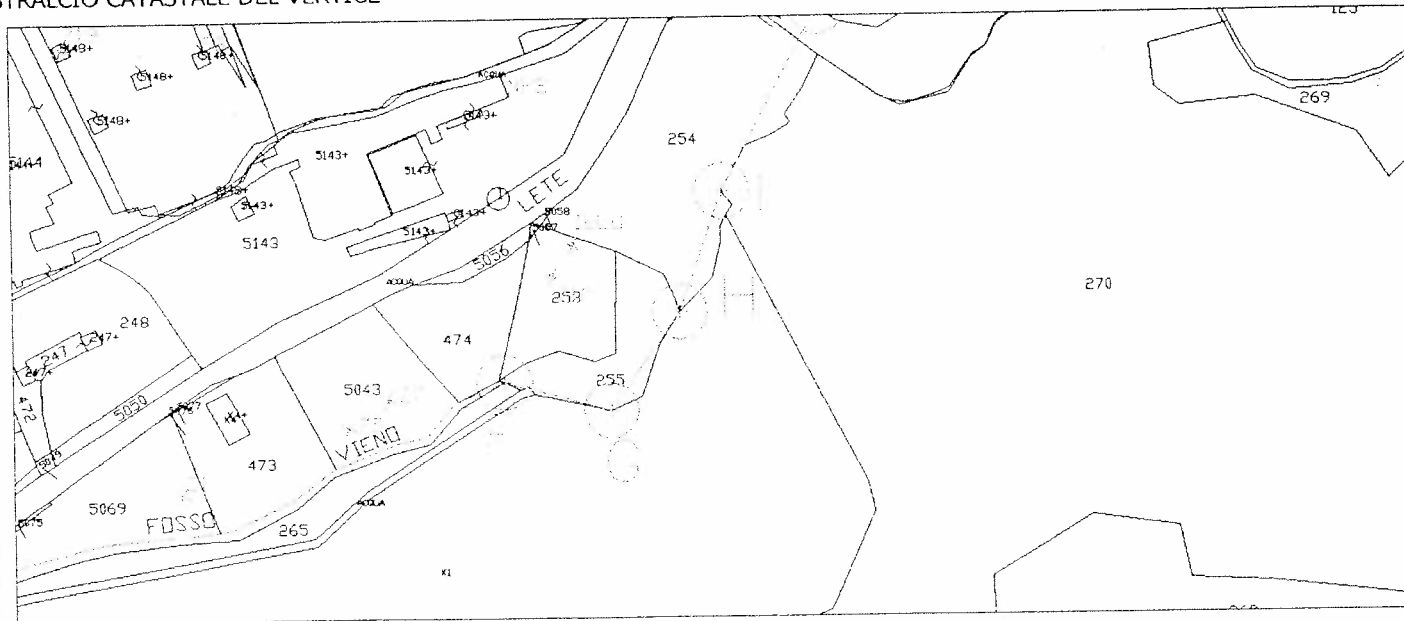

DESCRIZIONE LOCALIZZAZIONE: Ricade sul confine tra le particelle 265 e 255 del F. 8 del Comune di Pratella è posizionato sulla sponda sinistra del Fosso Vieno a 6 m dallo spigolo NO del vecchio torrino di derivazione. Il vertice è materializzato da cippo di colore rosso posto sulla particella 265 del F. 8 del Comune di Pratella, sulla sponda sinistra del Fosso Vieno a 2 m dallo spigolo NO del vecchio torrino di derivazione.


Comune di Pratella (CE) Foglio 8

VERTICE "H"

MONOGRAFIA DEL VERTICE

COORDINATE UTM 33 – WGS 84

N = 4584188

E = 431956

FOTO PANORAMICA



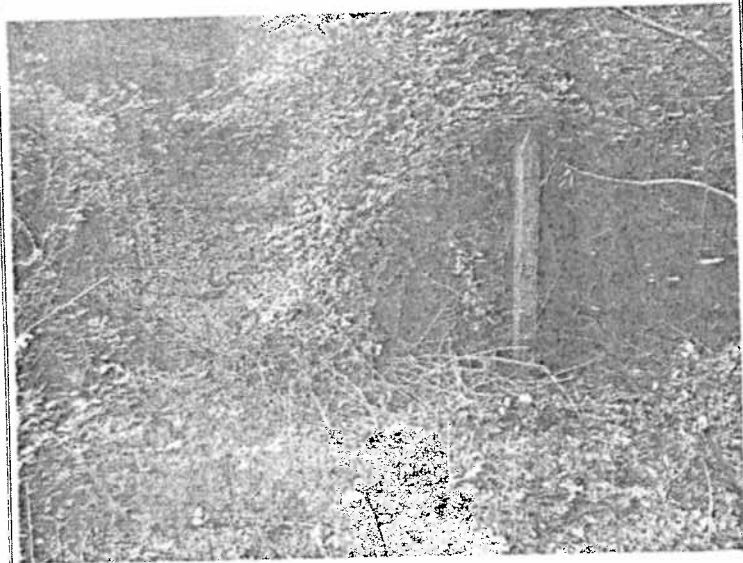


FOTO PARTICOLARE

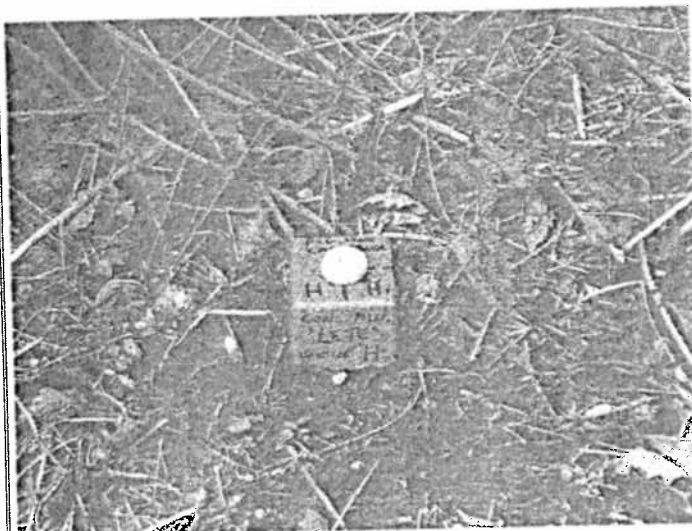

STRALCIO CATASTALE DEL VERTICE

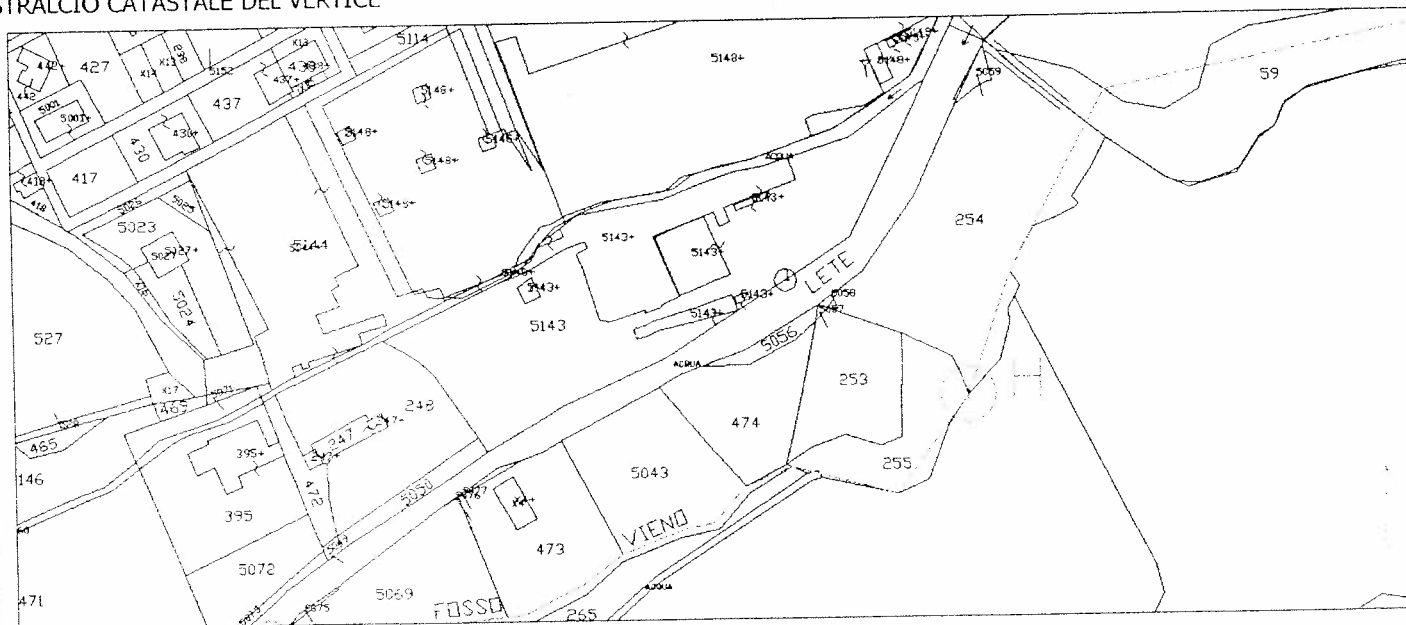

DESCRIZIONE LOCALIZZAZIONE: Ricade sul limite tra la particella 255, 254 e X1 del F. 8 del Comune di Pratella. Il vertice è materializzato da cippo di colore rosso posto sulla particella 254 del F. 8 del Comune di Pratella, il cippo è posizionato al lato del sentiero, in corrispondenza del cancello d'entrata alla captazione comunale della sorgente Ielo.

fu *MC* *W* *AB*

Comune di Pratella (CE) Foglio 8

VERTICE "I"

MONOGRAFIA DEL VERTICE

COORDINATE UTM 33 – WGS 84

N = 4584227

E = 431969


FOTO PANORAMICA



FOTO PARTICOLARE



STRALCIO CATASTALE DEL VERTICE

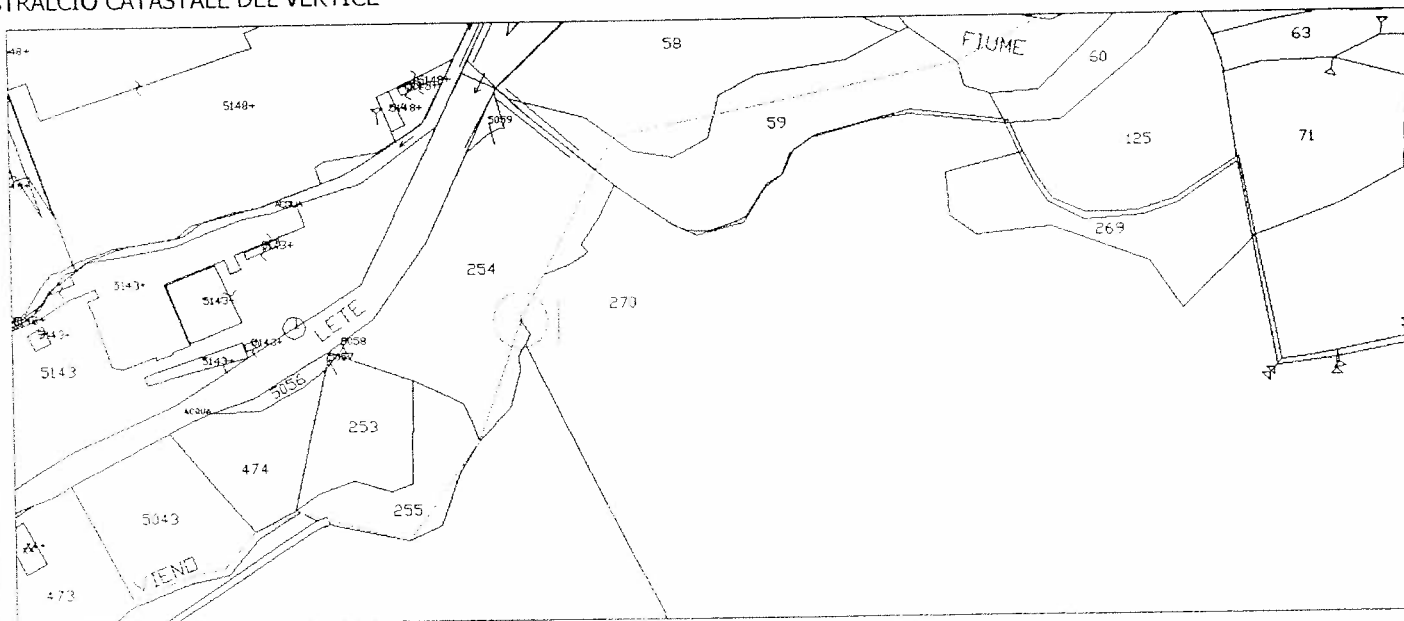

DESCRIZIONE LOCALIZZAZIONE: Ricade sul limite tra le particelle 254 – 270 del F. 8 del Comune di Pratella, il vertice ricade all'interno del bosco. Il vertice è materializzato da cippo di colore rosso posto sulla particella 270 del F. 8.

[Handwritten signatures and initials]

Comune di Pratella (CE) Foglio 7

VERTICE "K"

MONOGRAFIA DEL VERTICE

COORDINATE UTM 33 – WGS 84


N = 4584292

E = 432007


FOTO PANORAMICA



FOTO PARTICOLARE

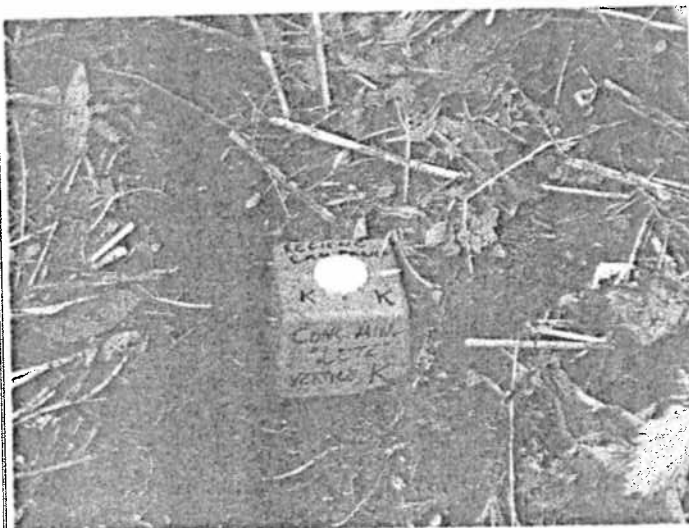

STRALCIO CATASTALE DEL VERTICE

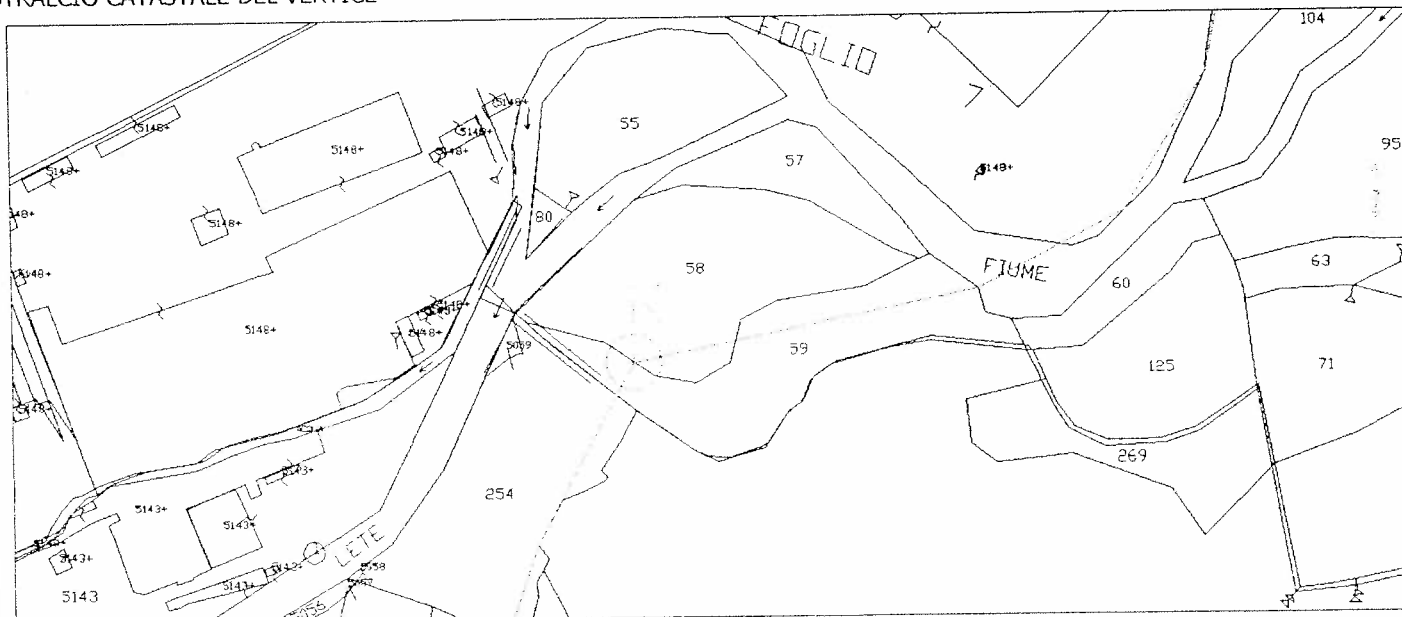

DESCRIZIONE LOCALIZZAZIONE: Ricade sul limite tra la particella 58 e 59 del F. 7 del Comune di Pratella. Il vertice è materializzato da cippo di colore rosso posto sulla particella 59 del F. 7, in corrispondenza del limite del bosco.

[Handwritten signatures and initials]

Comune di Pratella (CE) Foglio 7

VERTICE "L"

MONOGRAFIA DEL VERTICE

COORDINATE UTM 33 – WGS 84

N = 4584321

E = 432127

FOTO PANORAMICA


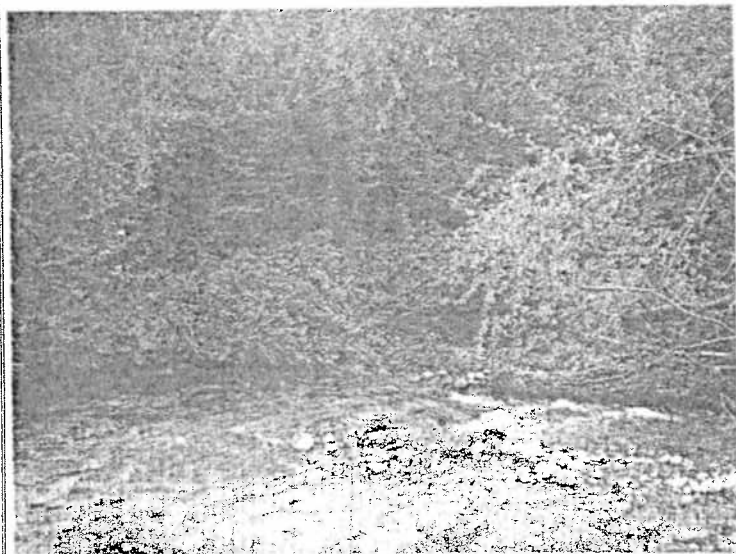


FOTO PARTICOLARE



STRALCIO CATASTALE DEL VERTICE

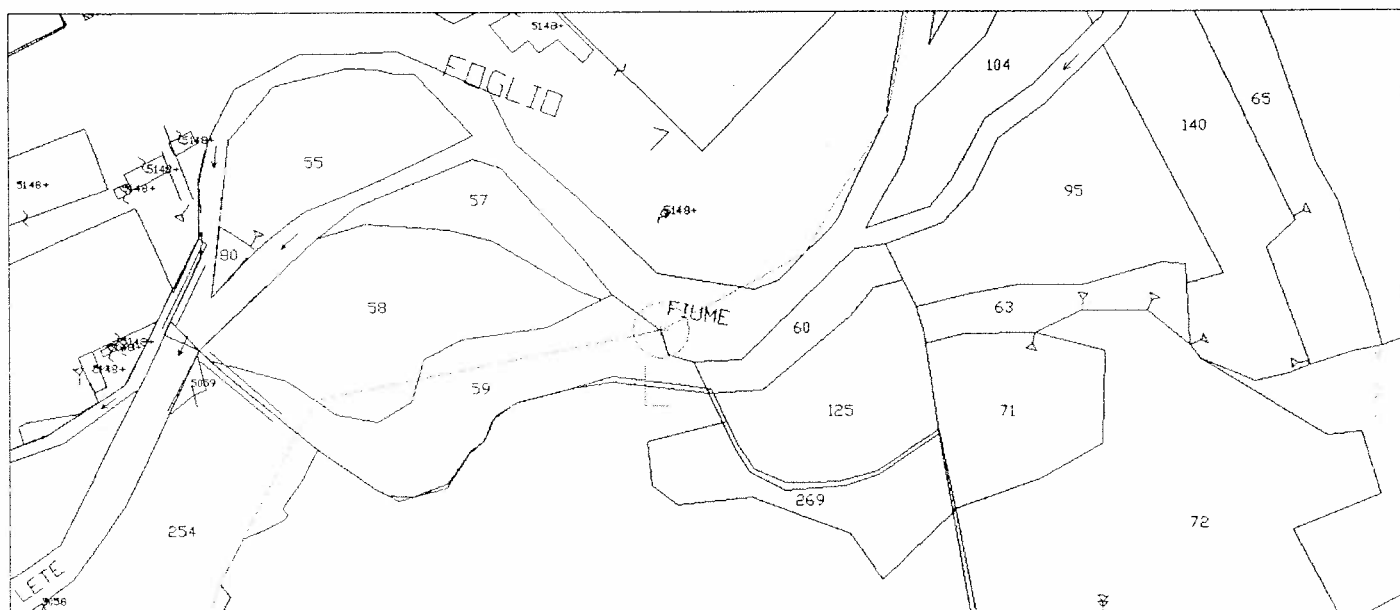

DESCRIZIONE LOCALIZZAZIONE: Ricade sulla particella 59 del F. 7 del Comune di Pratella, sulla sponda sinistra del Fiume Lete in corrispondenza di un'ansa. Il vertice è materializzato da cippo di colore rosso posto sulla particella 59 del F. 7

fu *ME* *SE* *AB*

Comune di Pratella (CE) Foglio 7

VERTICE "M"

MONOGRAFIA DEL VERTICE

COORDINATE UTM 33 – WGS 84

N = 4584338

E = 432186


FOTO PANORAMICA



FOTO PARTICOLARE



STRALCIO CATASTALE DEL VERTICE

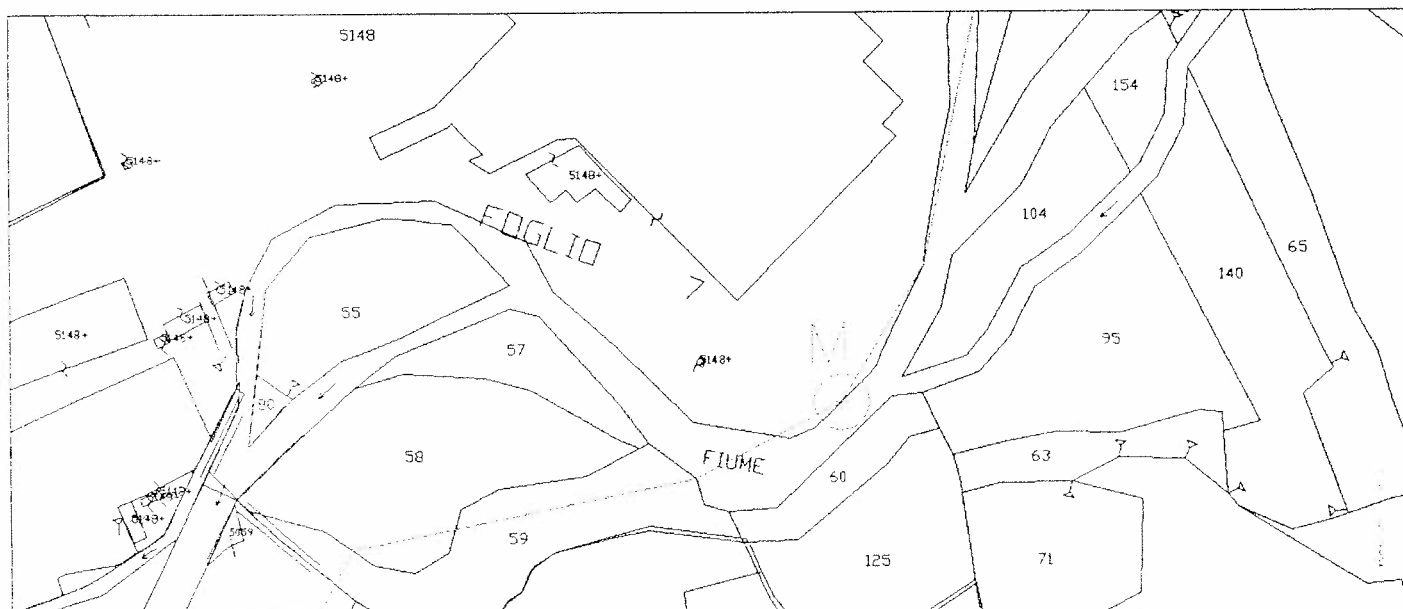

DESCRIZIONE LOCALIZZAZIONE: Ricade sulla particella 5148 del F. 7 del Comune di Pratella in corrispondenza della sponda destra del Fiume Lete. Il vertice è materializzato da cippo di colore rosso posto sulla particella 5148 del F. 7 posizionato alla base del rilevato dell'argine.

[Handwritten signatures and initials]

Comune di Pratella (CE) Foglio 7

MONOGRAFIA DEL VERTICE

VERTICE "N"

COORDINATE UTM 33 – WGS 84

N = 4584390

E = 432215

FOTO PANORAMICA


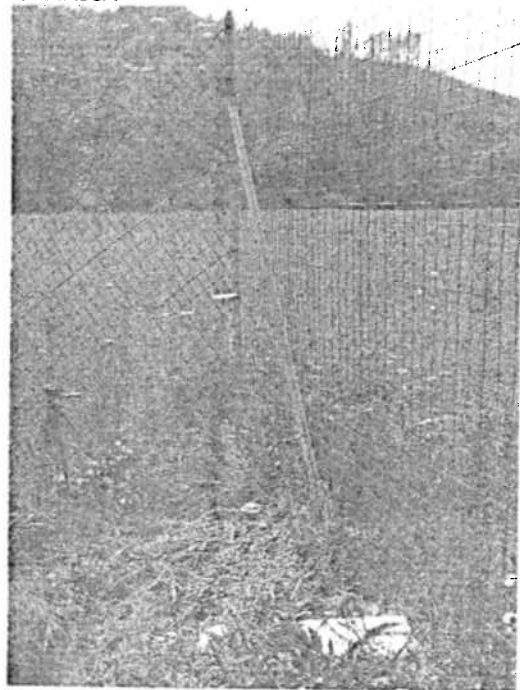


FOTO PARTICOLARE



STRALCIO CATASTALE DEL VERTICE

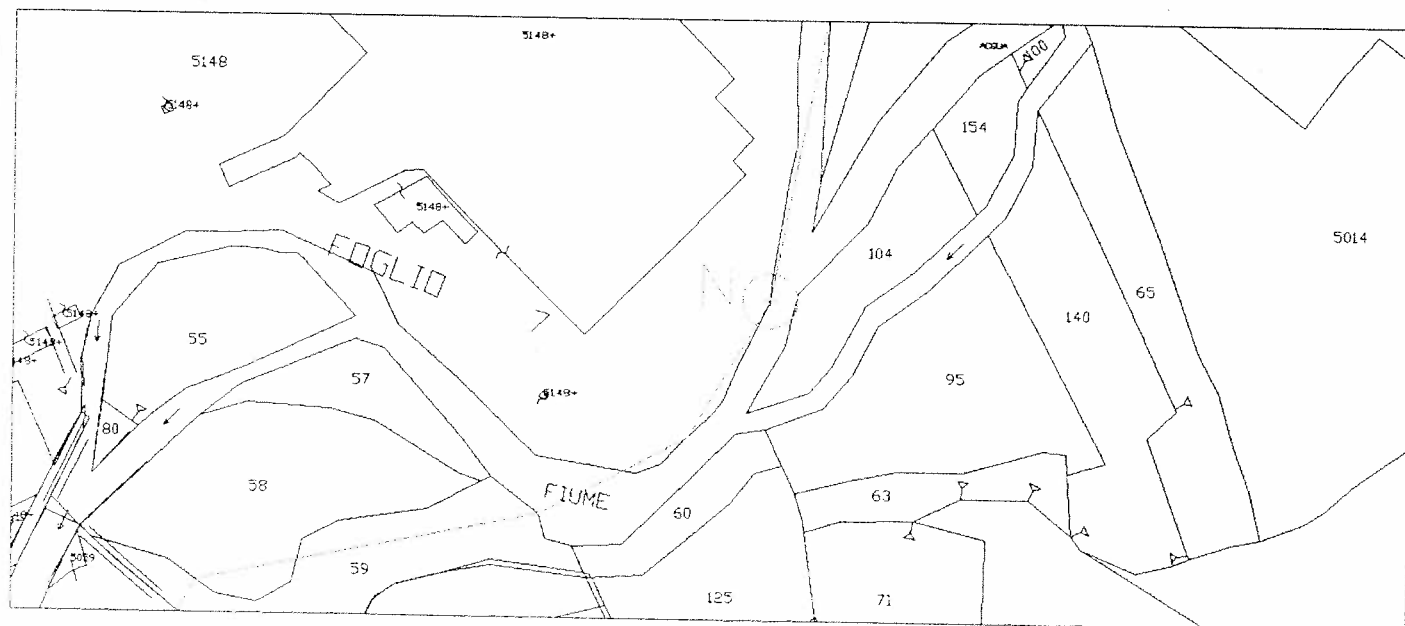

DESCRIZIONE LOCALIZZAZIONE: Ricade sulla particella 5148 del F. 7 del Comune di Pratella, il vertice è posizionato sulla sommità del rilievo al confine est dello stabilimento S.G.A.M.. Il vertice è materializzato da cippo di colore rosso posto sulla particella 5148 del F. 7 posizionato sulla sommità del rilievo esternamente alla rete di recinzione.

[Handwritten signatures]

Comune di Pratella (CE) Foglio 7

VERTICE "O"

MONOGRAFIA DEL VERTICE

COORDINATE UTM 33 – WGS 84

N = 4584574

E = 432251

FOTO PANORAMICA



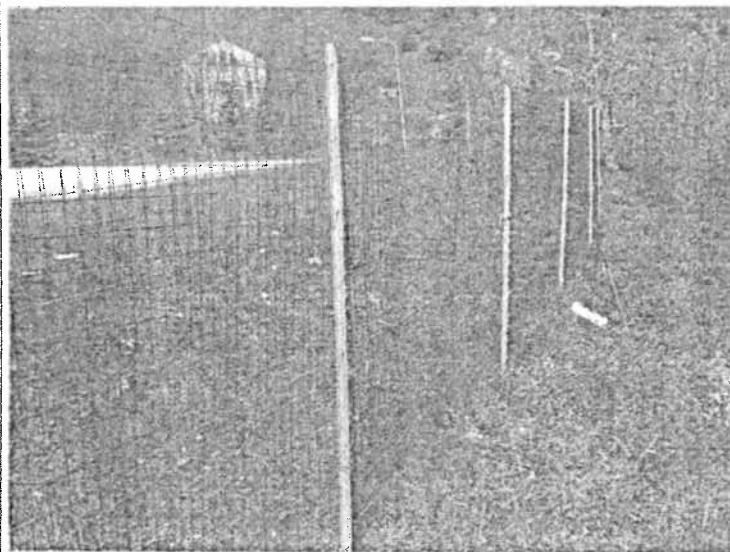


FOTO PARTICOLARE

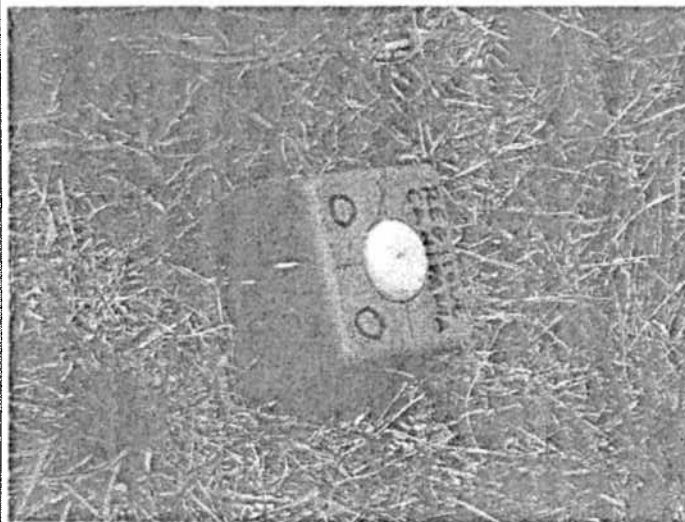

STRALCIO CATASTALE DEL VERTICE

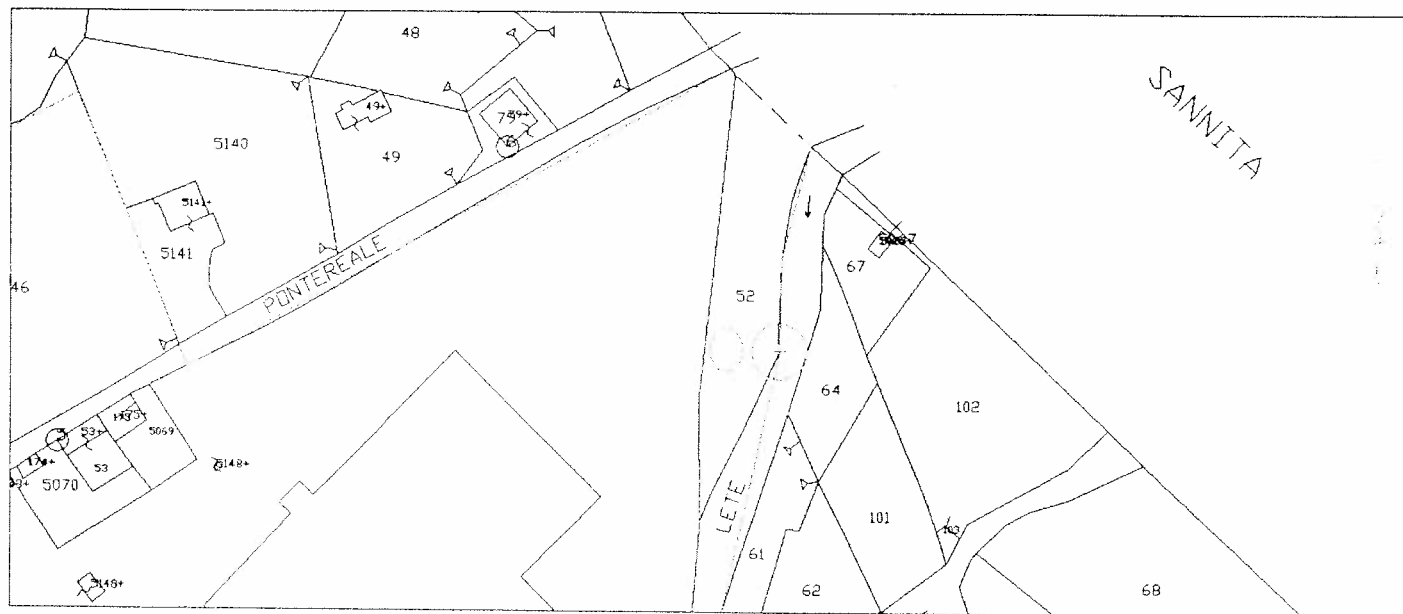

DESCRIZIONE LOCALIZZAZIONE: Ricade sulla particella 52 del F. 7 del Comune di Pratella, il vertice è posizionato alla base del rilevato al confine est dello stabilimento S.G.A.M. Il vertice è materializzato da cippo di colore rosso posto sulla particella 52 del F. 7 posizionato sulla sommità del rilevato esternamente alla rete di recinzione, a circa 5,5 m dalla piattaforma del metanodotto.

[Handwritten signatures]

Comune di Pratella (CE) Foglio 7

VERTICE "P"

MONOGRAFIA DEL VERTICE

COORDINATE UTM 33 – WGS 84

N = 4584621

E = 432246

FOTO PANORAMICA


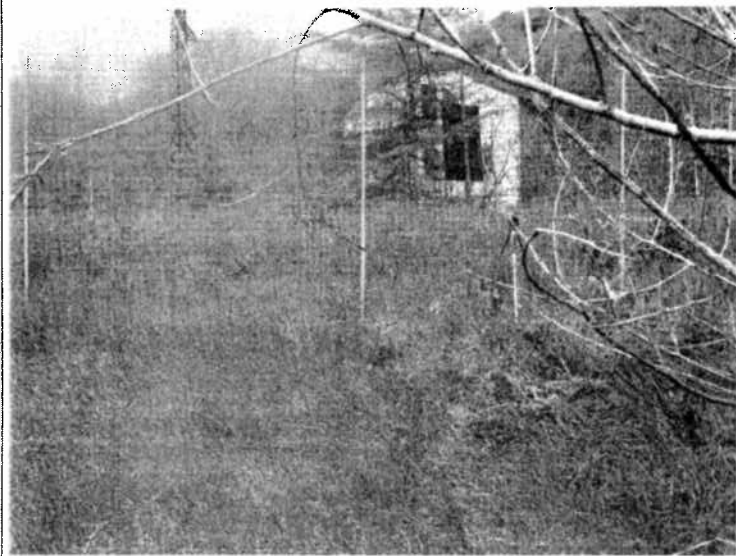


FOTO PARTICOLARE



STRALCIO CATASTALE DEL VERTICE

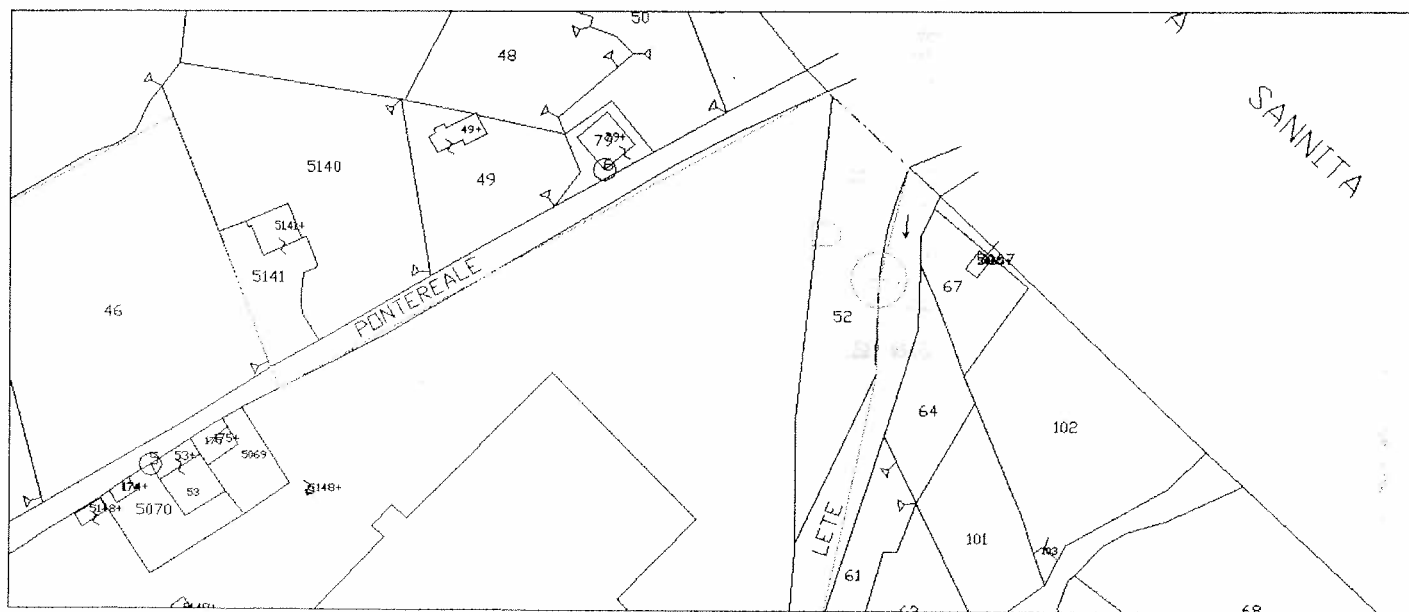

DESCRIZIONE LOCALIZZAZIONE: Ricade sulla particella 52 del F. 7 del Comune di Pratella, il vertice è posizionato alla base del rilevato al confine est dello stabilimento S.G.A.M.. Il vertice è materializzato da cippo di colore rosso posto sulla particella 52 del F. 7, posizionato sulla sommità del rilevato esternamente alla rete di recinzione.

[Handwritten signatures and initials]

Comune di Pratella (CE) Foglio 7

VERTICE "Q"

MONOGRAFIA DEL VERTICE

COORDINATE UTM 33 – WGS 84

N = 4584660

E = 432265

FOTO PANORAMICA


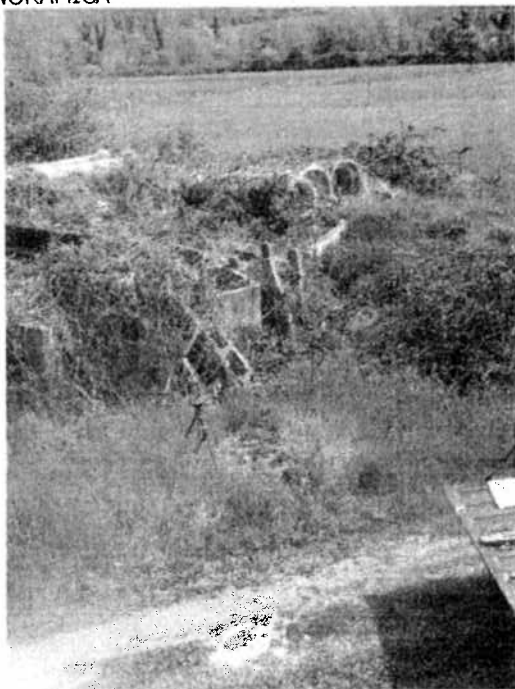


FOTO PARTICOLARE



STRALCIO CATASTALE DEL VERTICE

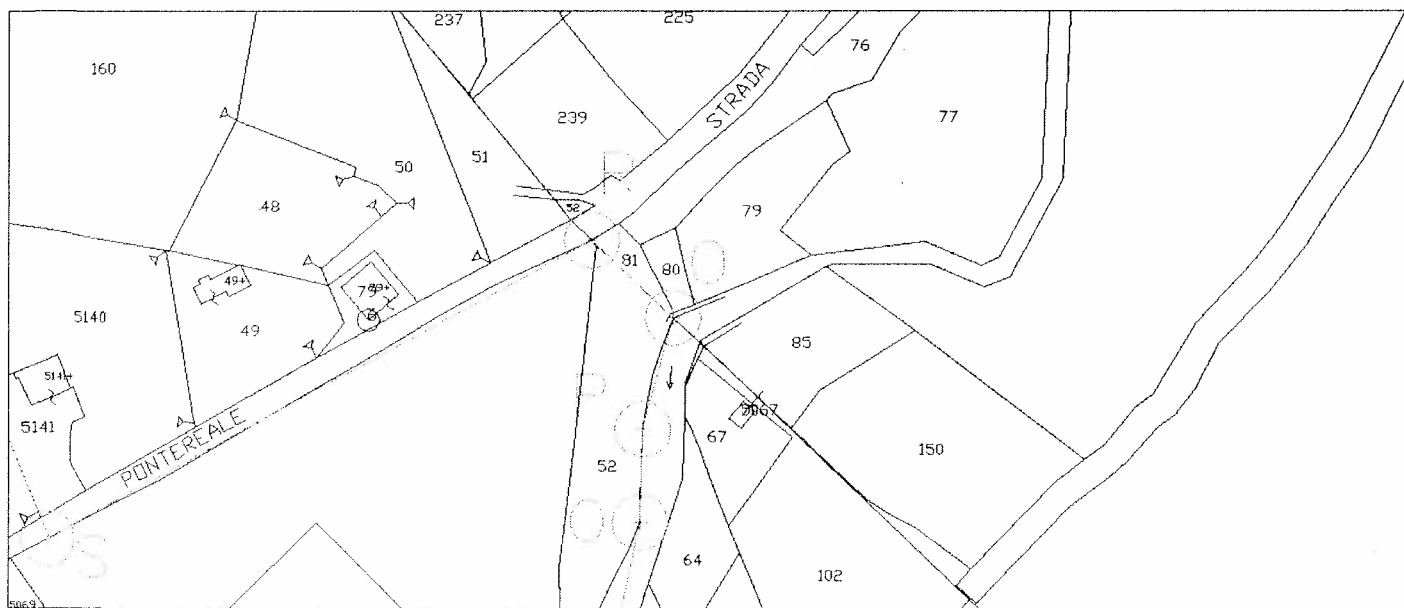

DESCRIZIONE LOCALIZZAZIONE: Ricade sul confine (coincidente con un sentiero carrabile) tra la particella 52 del F. 7 del Comune di Pratella e la particella 81 del F. 17 del Comune di Prata Sanvita, a 47 m di distanza dalla strada statale 158. Il vertice è materializzato da cippo di colore rosso posto a lato del sentiero a 47 m di distanza dalla strada statale 158.

[Handwritten signatures and notes]

Comune di Pratella (CE) Foglio 7

MONOGRAFIA DEL VERTICE

VERTICE "R"

COORDINATE UTM 33 – WGS 84

N = 4584701

E = 432243


FOTO PANORAMICA



FOTO PARTICOLARE



STRALCIO CATASTALE DEL VERTICE

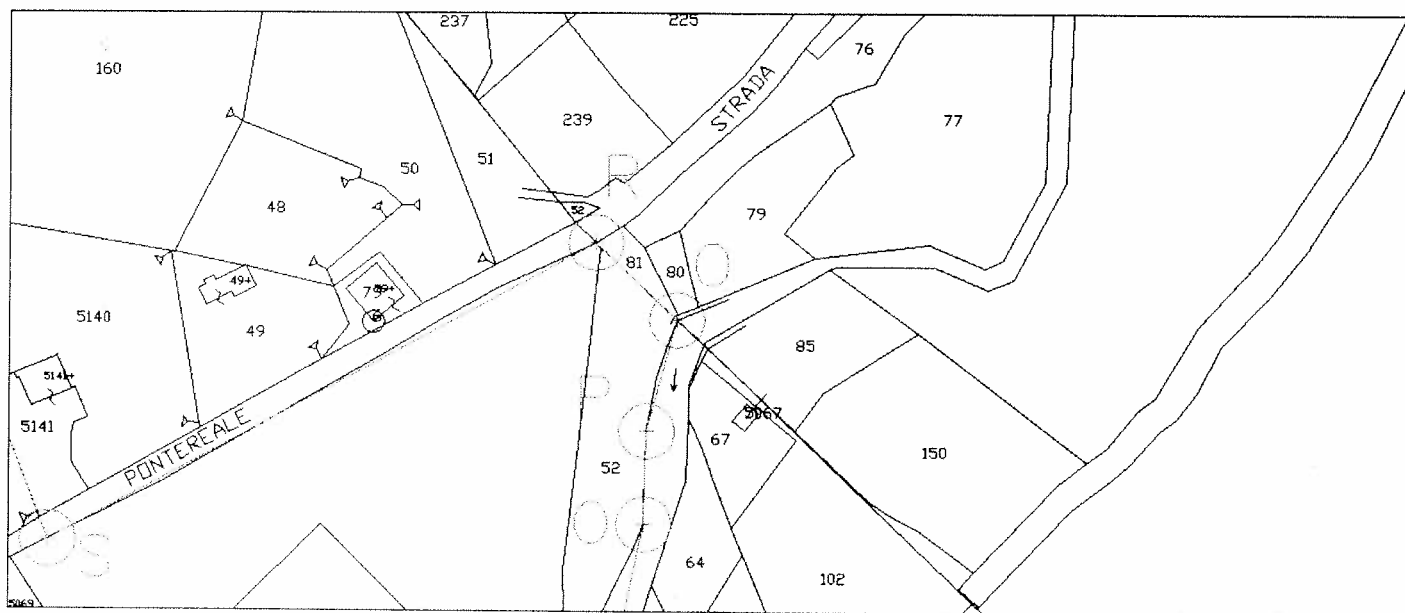

DESCRIZIONE LOCALIZZAZIONE: Ricade all'incrocio tra strada statale 158 e il confine tra la particella 5148 del F. 7 del Comune di Pratella e la particella 81 del F. 17 del Comune di Prata Sannita. Il vertice è materializzato dall'incrocio tra la S.S. 158 e un sentiero carrabile, ed è segnalato da cippo di colore rosso posto a lato del sentiero a 5,5 m di distanza dal bordo strada della statale 158.

[Handwritten signatures and notes]

Comune di Pratella (CE) Foglio 7

MONOGRAFIA DEL VERTICE

VERTICE "S"

COORDINATE UTM 33 – WGS 84

N = 4584589

E = 432039


FOTO PANORAMICA



FOTO PARTICOLARE



STRALCIO CATASTALE DEL VERTICE

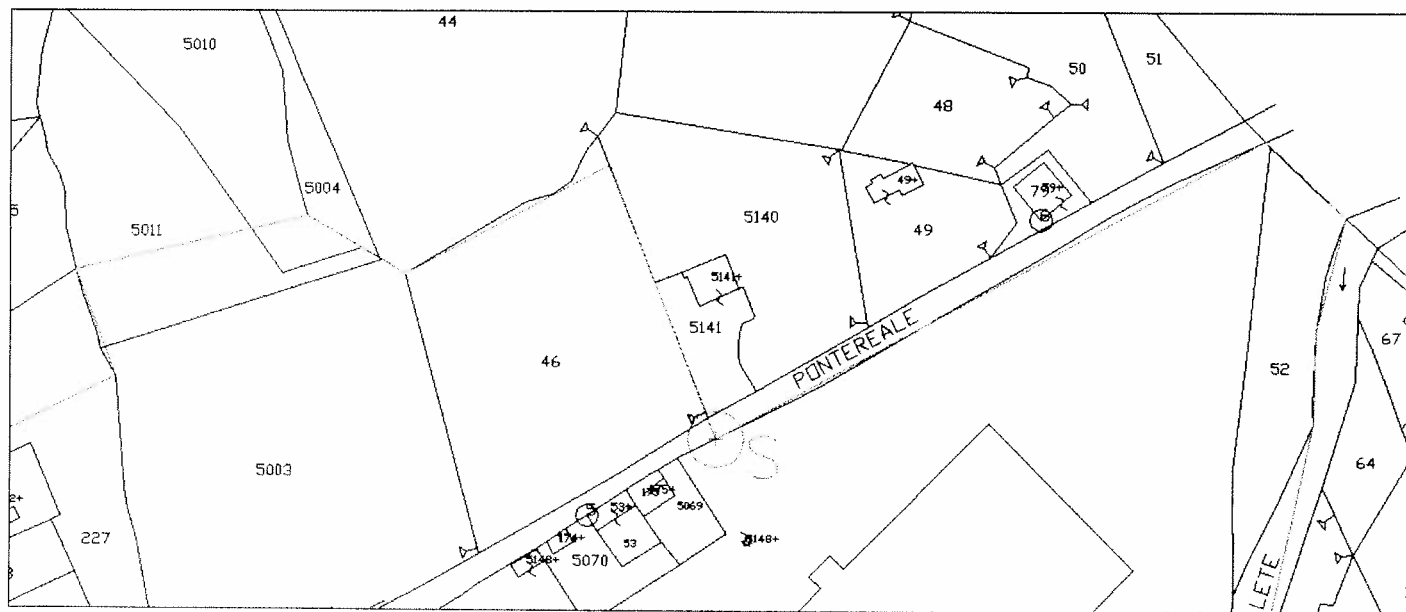

DESCRIZIONE LOCALIZZAZIONE: Ricade al bordo strada della statale 158 in corrispondenza della ideale prosecuzione della direttrice del confine (costituito da rete metallica) tra le particelle 5141 – 46 del F. 7 del Comune di Pratella. Il vertice è materializzato da cippo di colore rosso posto a lato della strada sotto un albero.

[Handwritten signatures and notes]

Comune di Pratella (CE) Foglio 7

MONOGRAFIA DEL VERTICE

VERTICE "T"

COORDINATE UTM 33 – WGS 84

N = 4584689

E = 432003


FOTO PANORAMICA



FOTO PARTICOLARE



STRALCIO CATASTALE DEL VERTICE

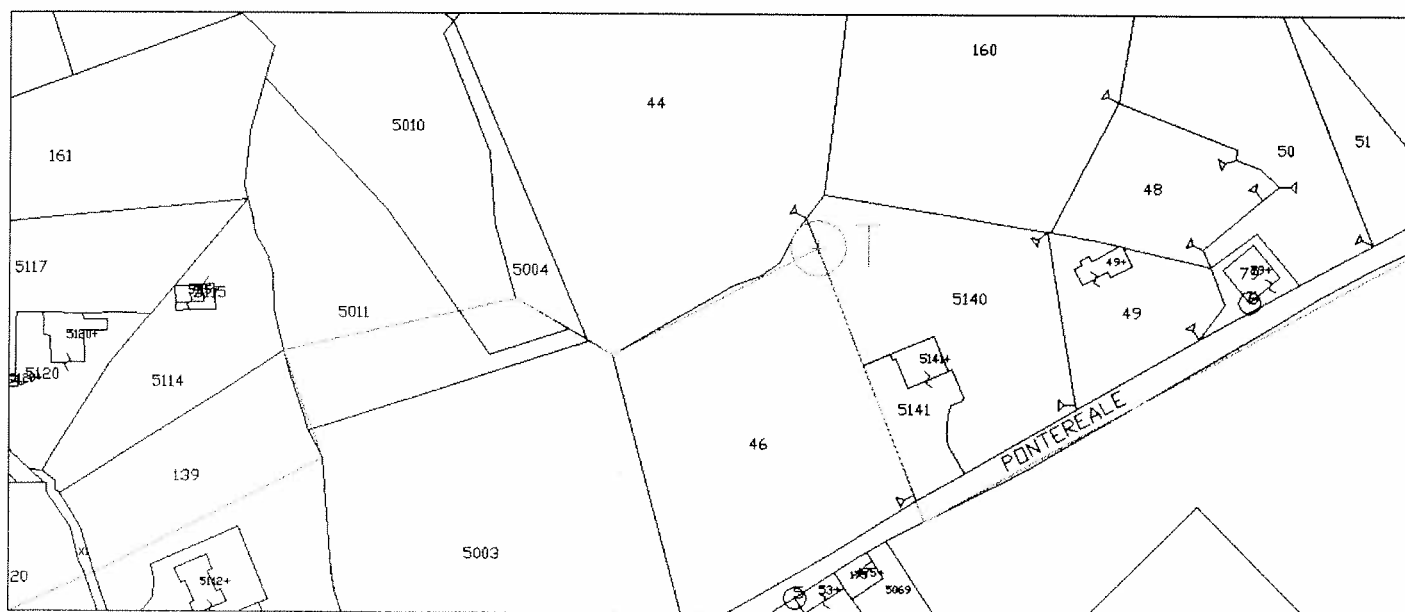

DESCRIZIONE LOCALIZZAZIONE: Ricade sul confine tra le particelle 5140 – 46 del F. 7 del Comune di Pratella. Il vertice è materializzato da cippo di colore rosso posto sulla particelle 46 del F. 7, posizionato a lato della rete che demarca il confine in corrispondenza del margine del bosco.

[Handwritten signatures and marks]

Comune di Pratella (CE) Foglio 7

VERTICE "U"

MONOGRAFIA DEL VERTICE

COORDINATE UTM 33 – WGS 84

N = 4584651

E = 431928


FOTO PANORAMICA



FOTO PARTICOLARE



STRALCIO CATASTALE DEL VERTICE

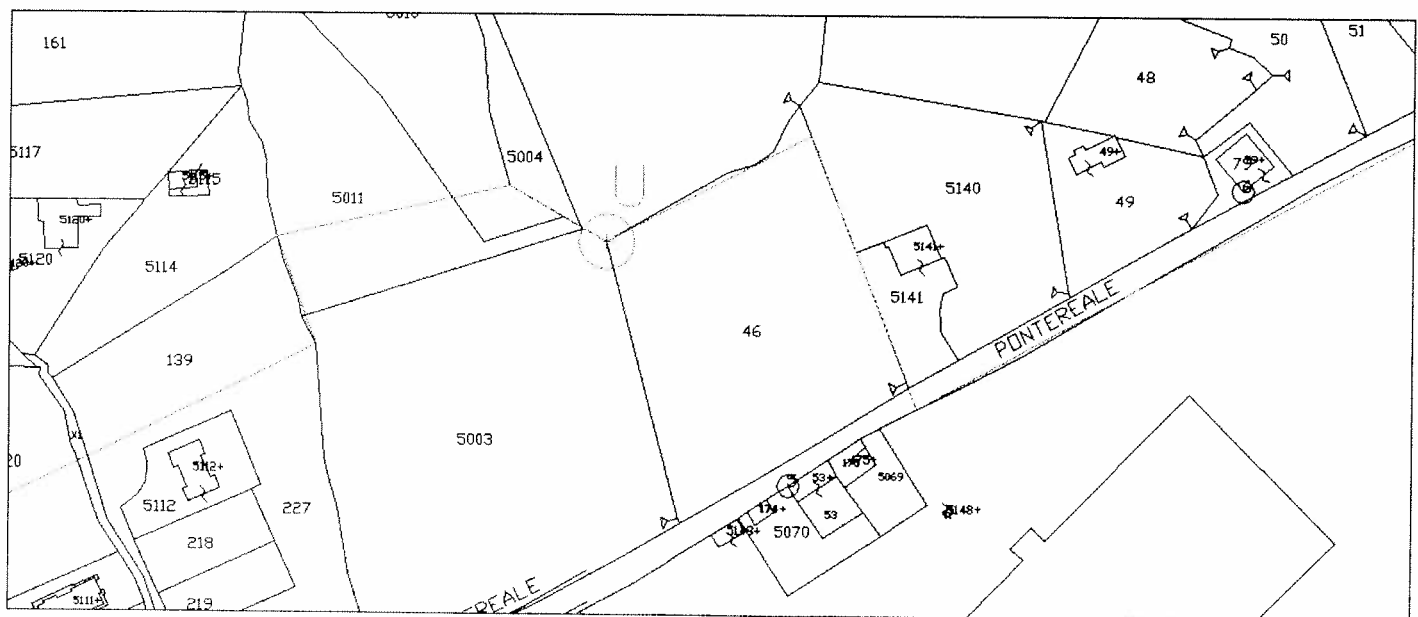

DESCRIZIONE LOCALIZZAZIONE: Ricade sul vertice in comune alle particelle 44 - 46 e 5003. Il vertice è materializzato dalla biforcazione del sentiero carrabile ed è segnalato da cippo di colore rosso posto a lato del sentiero a 5,7 m di distanza dal gabbietto del contatore Enel.

[Handwritten signatures and marks]

Comune di Pratella (CE) Foglio 7

MONOGRAFIA DEL VERTICE

VERTICE "V"

COORDINATE UTM 33 – WGS 84

N = 4584672

E = 431895


FOTO PANORAMICA



FOTO PARTICOLARE



STRALCIO CATASTALE DEL VERTICE

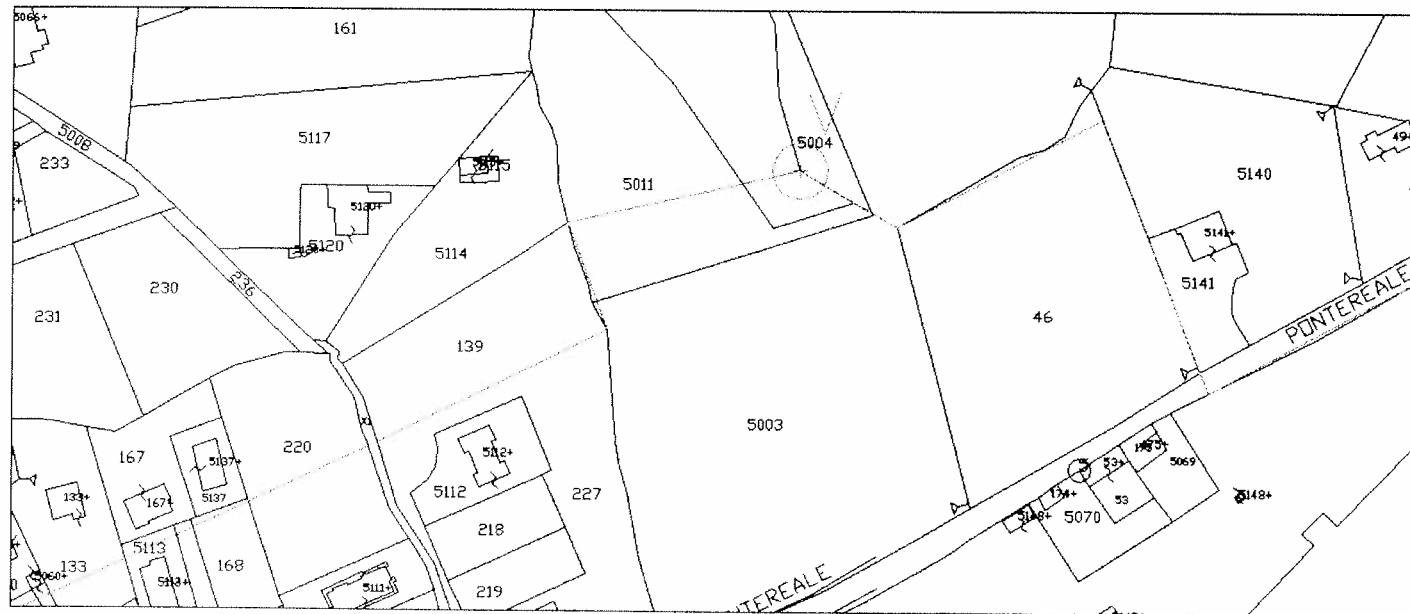

DESCRIZIONE LOCALIZZAZIONE: Ricade sul confine tra le particelle 5010 – 5004 del F. 7 del Comune di Pratella. Il vertice è materializzato da cippo di colore rosso posto sulla particella 5010 del F. 7, posizionato a lato del sentiero a monte della rete di recinzione.

Handwritten signatures and notes:
or
no 2
AB
Fonte: <http://l...>

VERTICE "W"

COORDINATE UTM 33 - WGS 84

N = 4584652

E = 431814

A black and white photograph showing a dense thicket of shrubs and trees. In the lower left foreground, a small, light-colored rectangular object, possibly a marker or a piece of paper, is visible on the ground. The background consists of several tall, thin trees with bare branches, suggesting a wooded area in late autumn or winter. The overall scene is somewhat overgrown and naturalistic.

REGIONE
CA DANIA

W W

CONC. MIN.
LETE

VERTICE W

DESCRIZIONE LOCALIZZAZIONE: Ricade sul vertice in comune alle particelle 5011-5114-139 del F. 7 del Comune di Pratella. Il vertice è materializzato da cippo di colore rosso posto sulla particelle 5011 del F. 7.

onte: <http://k>

Comune di Pratella (CE) Foglio 7

VERTICE "Z"

MONOGRAFIA DEL VERTICE

COORDINATE UTM 33 – WGS 84

N = 4584613

E = 431827




FOTO PANORAMICA



FOTO PARTICOLARE



STRALCIO CATASTALE DEL VERTICE

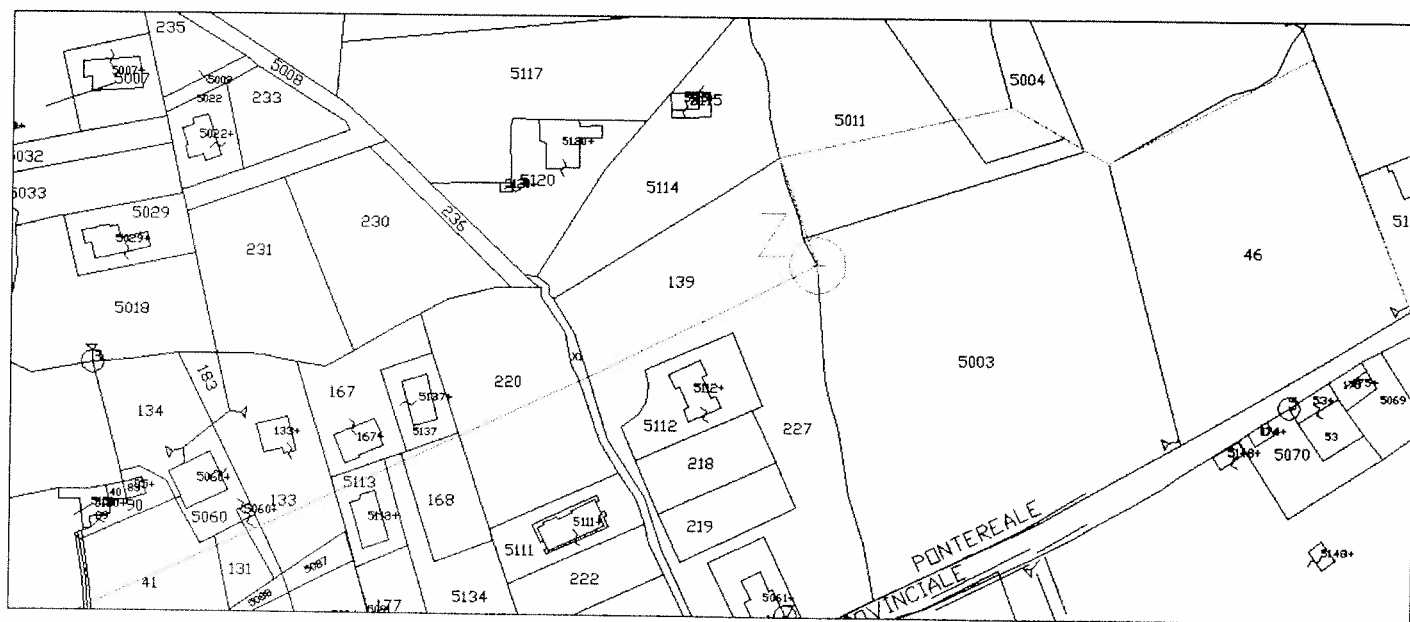

DESCRIZIONE LOCALIZZAZIONE: Ricade sul vertice in comune alle particelle 5003-139-227 del F. 7 del Comune di Pratella. Il vertice è materializzato da cippo di colore rosso posto sulla particelle 5003 del F. 7.

[Handwritten signatures and initials]